


梅州湖寮镇碧桂园一期项目临时用地竣工图



2000大地坐标系
1985年国家高程基准

1:1000

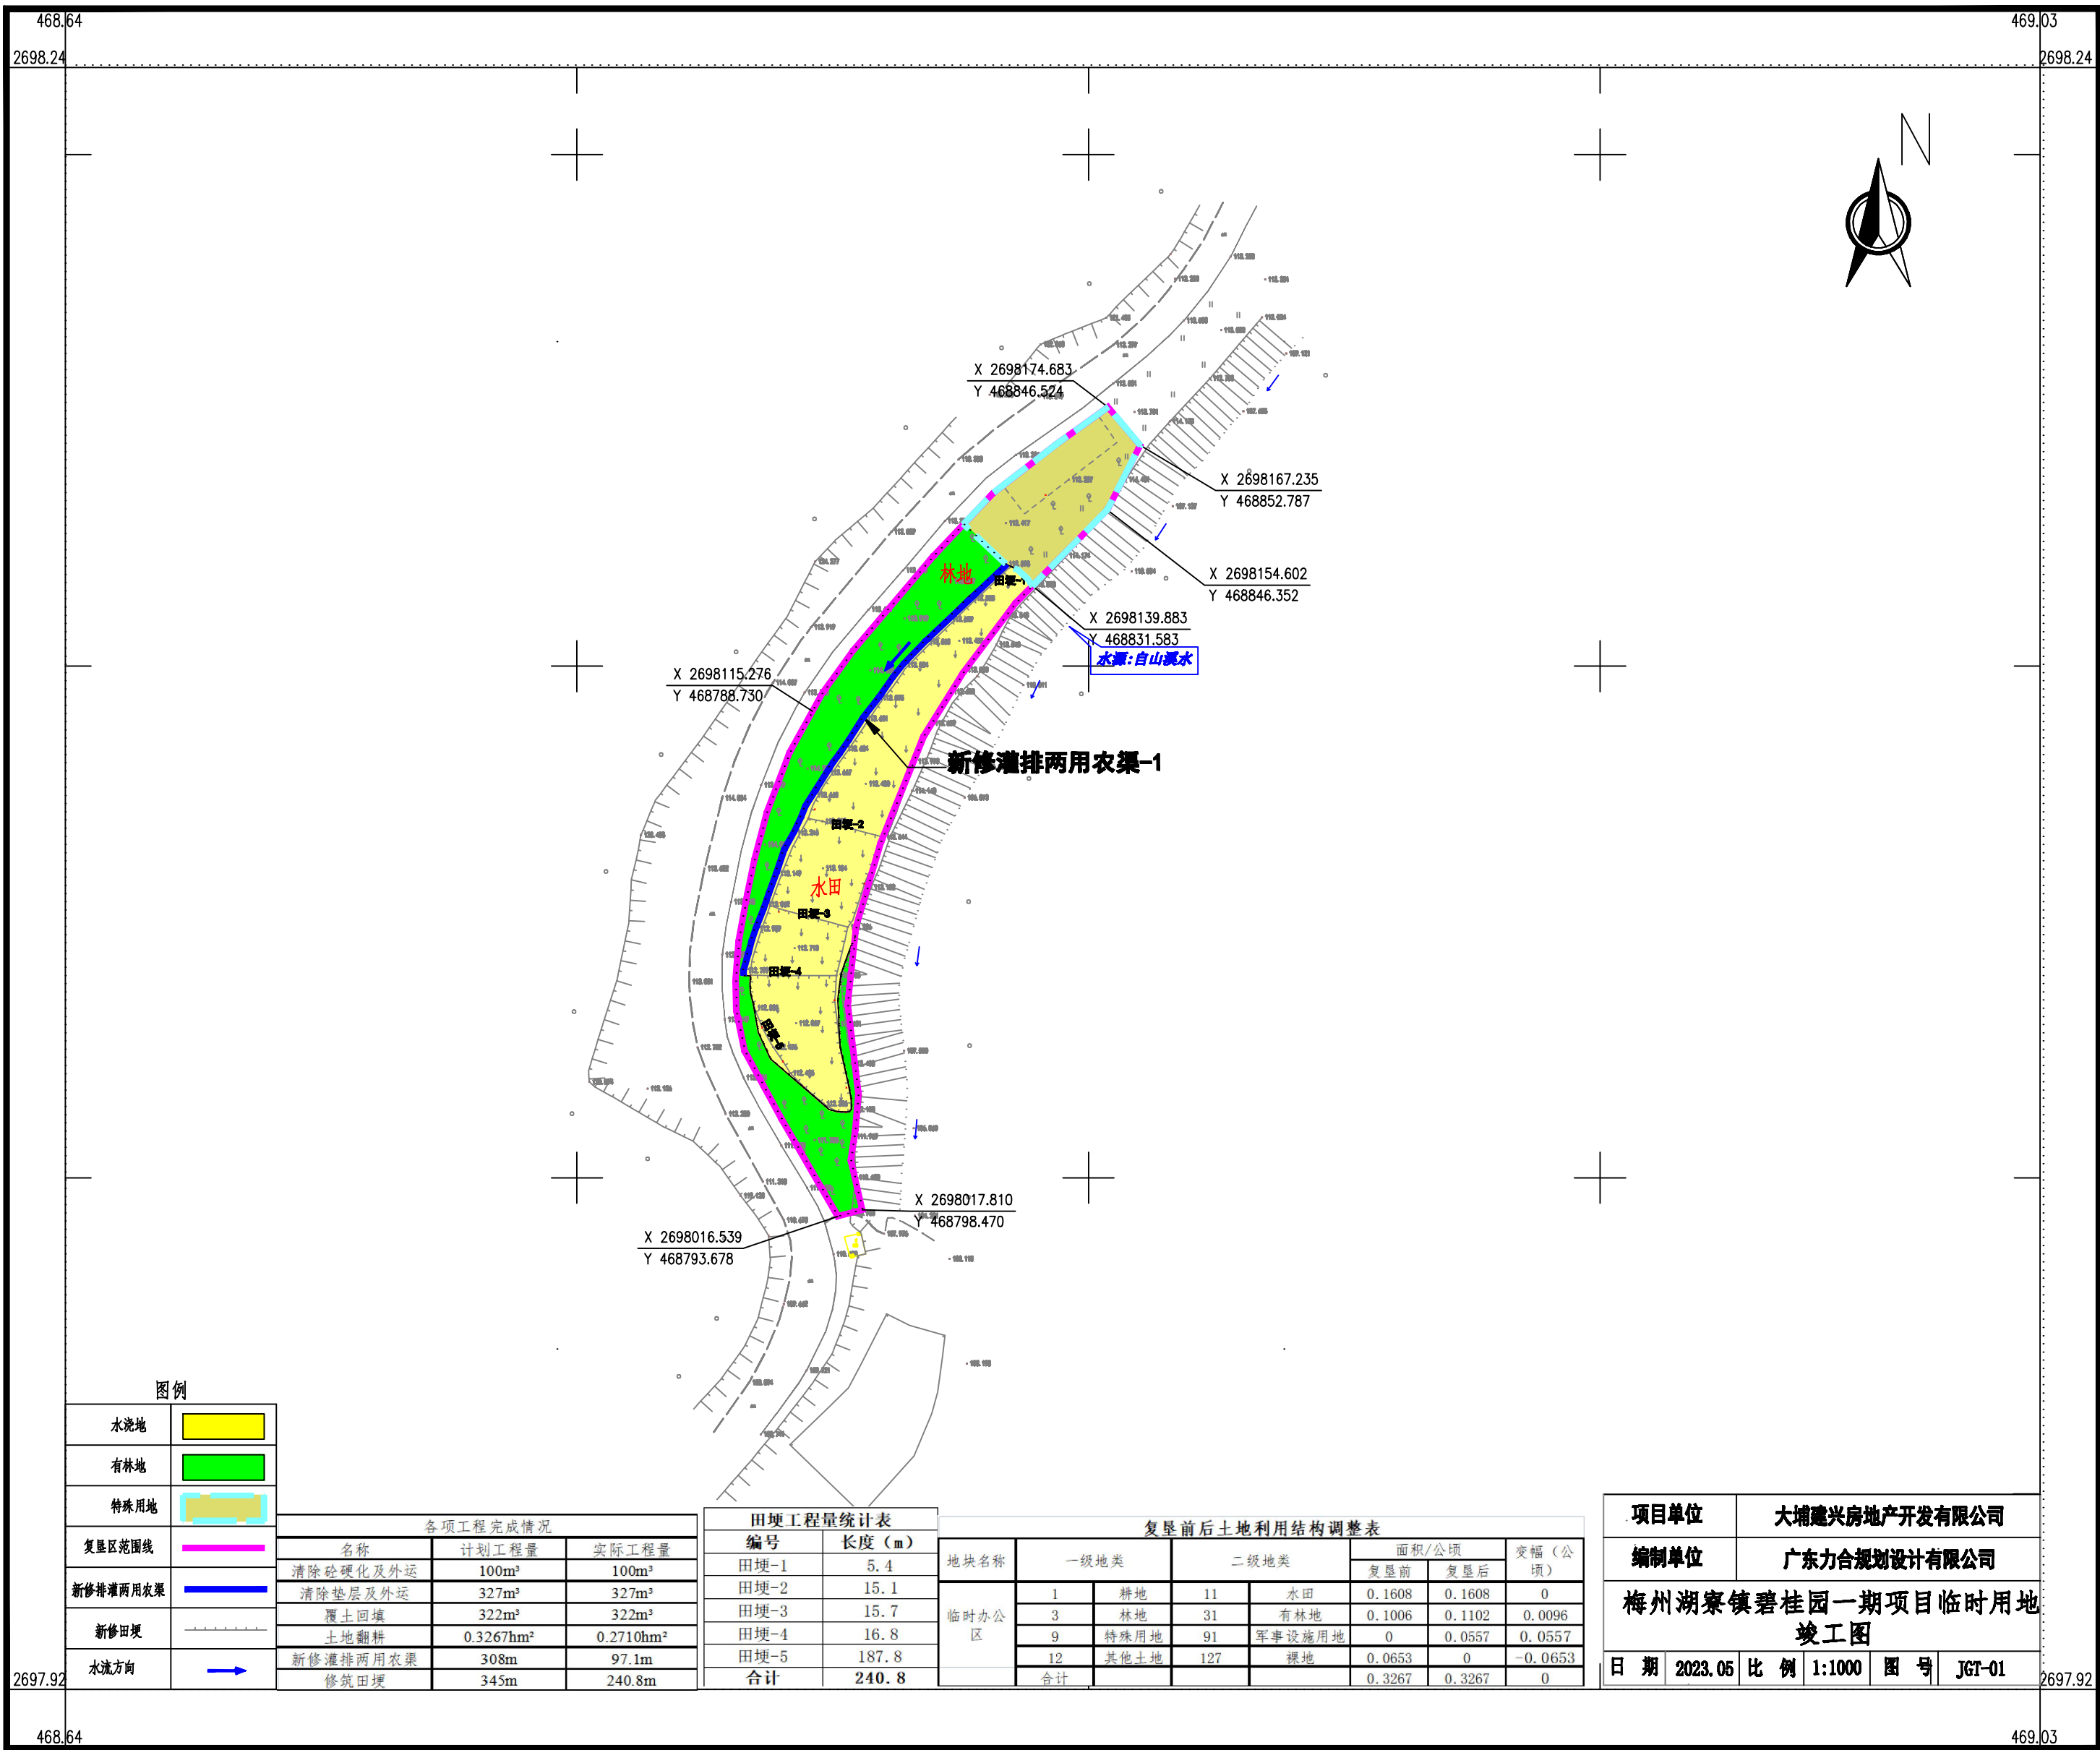