


大埔至潮州高速公路（含大埔至漳州支线）TJ5标临时用地
（第二批）土地复垦竣工图(2#弃土场)

地块名称	一级地类		二级地类		面积/hm ²		变幅 (hm ²)
					复垦前	复垦后	
2#弃土场	03	林地	031	有林地	0.8773	0.8773	0
	04	草地	043	其他草地	0	0.0015	0.0015
	012	其他土地	0127	裸地	0.0015	0	-0.0015
	小计	--	--	--	0.8788	0.8788	0
合计					0.8788	0.8788	0


临时用地类型			2#弃土场	合计
地块面积 (hm ²)			0.8788	0.8788
场地清理	混凝土拆除	m ³	0	0
	废渣清运	m ³	0	0
场地平整 与表土回 填	细部平整	m ²	8788.01	8788.01

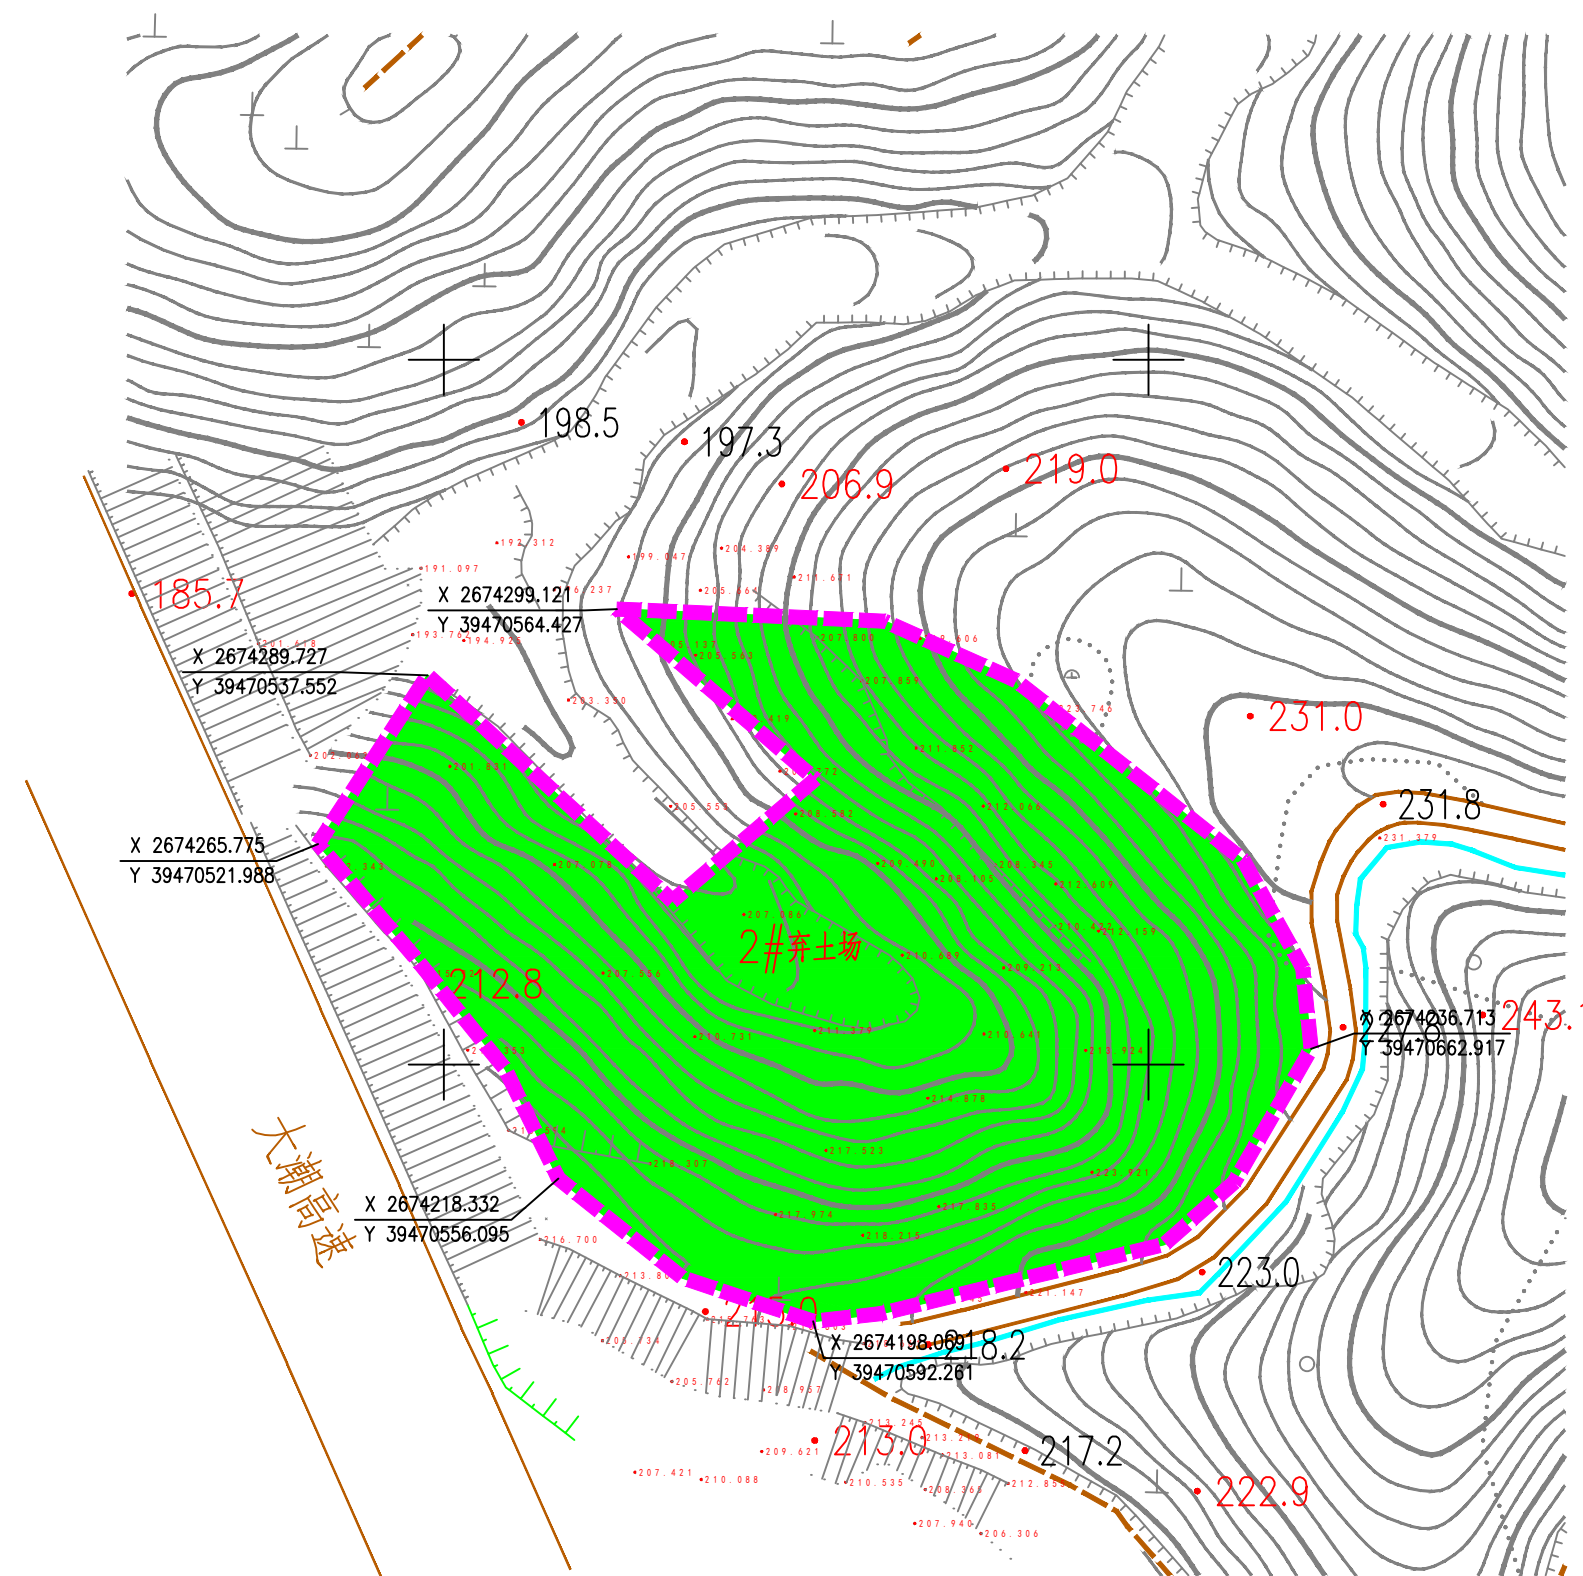

图例	
地块范围线	
原有道路	
原有水系	
水流方向	
等高线	
高程点	
拐点坐标	 X 2572796.744 Y 38327232.502
复垦林地	
复垦草地	

项目单位	大成工程建设集团有限公司 大潮高速公路T J 5 标项目经理部				
编制单位	广东力合规划设计有限公司				
大埔至潮州高速公路（含大埔至漳州支线）T J 5 标临时用地 （第二批）土地竣工图（2 # 弃土场）					
日 期	2023.12	比 例	1:1000	图 号	JGT-1

大埔至潮州高速公路（含大埔至漳州支线）TJ5标临时用地
（第二批）土地复垦竣工图(1#弃土场)

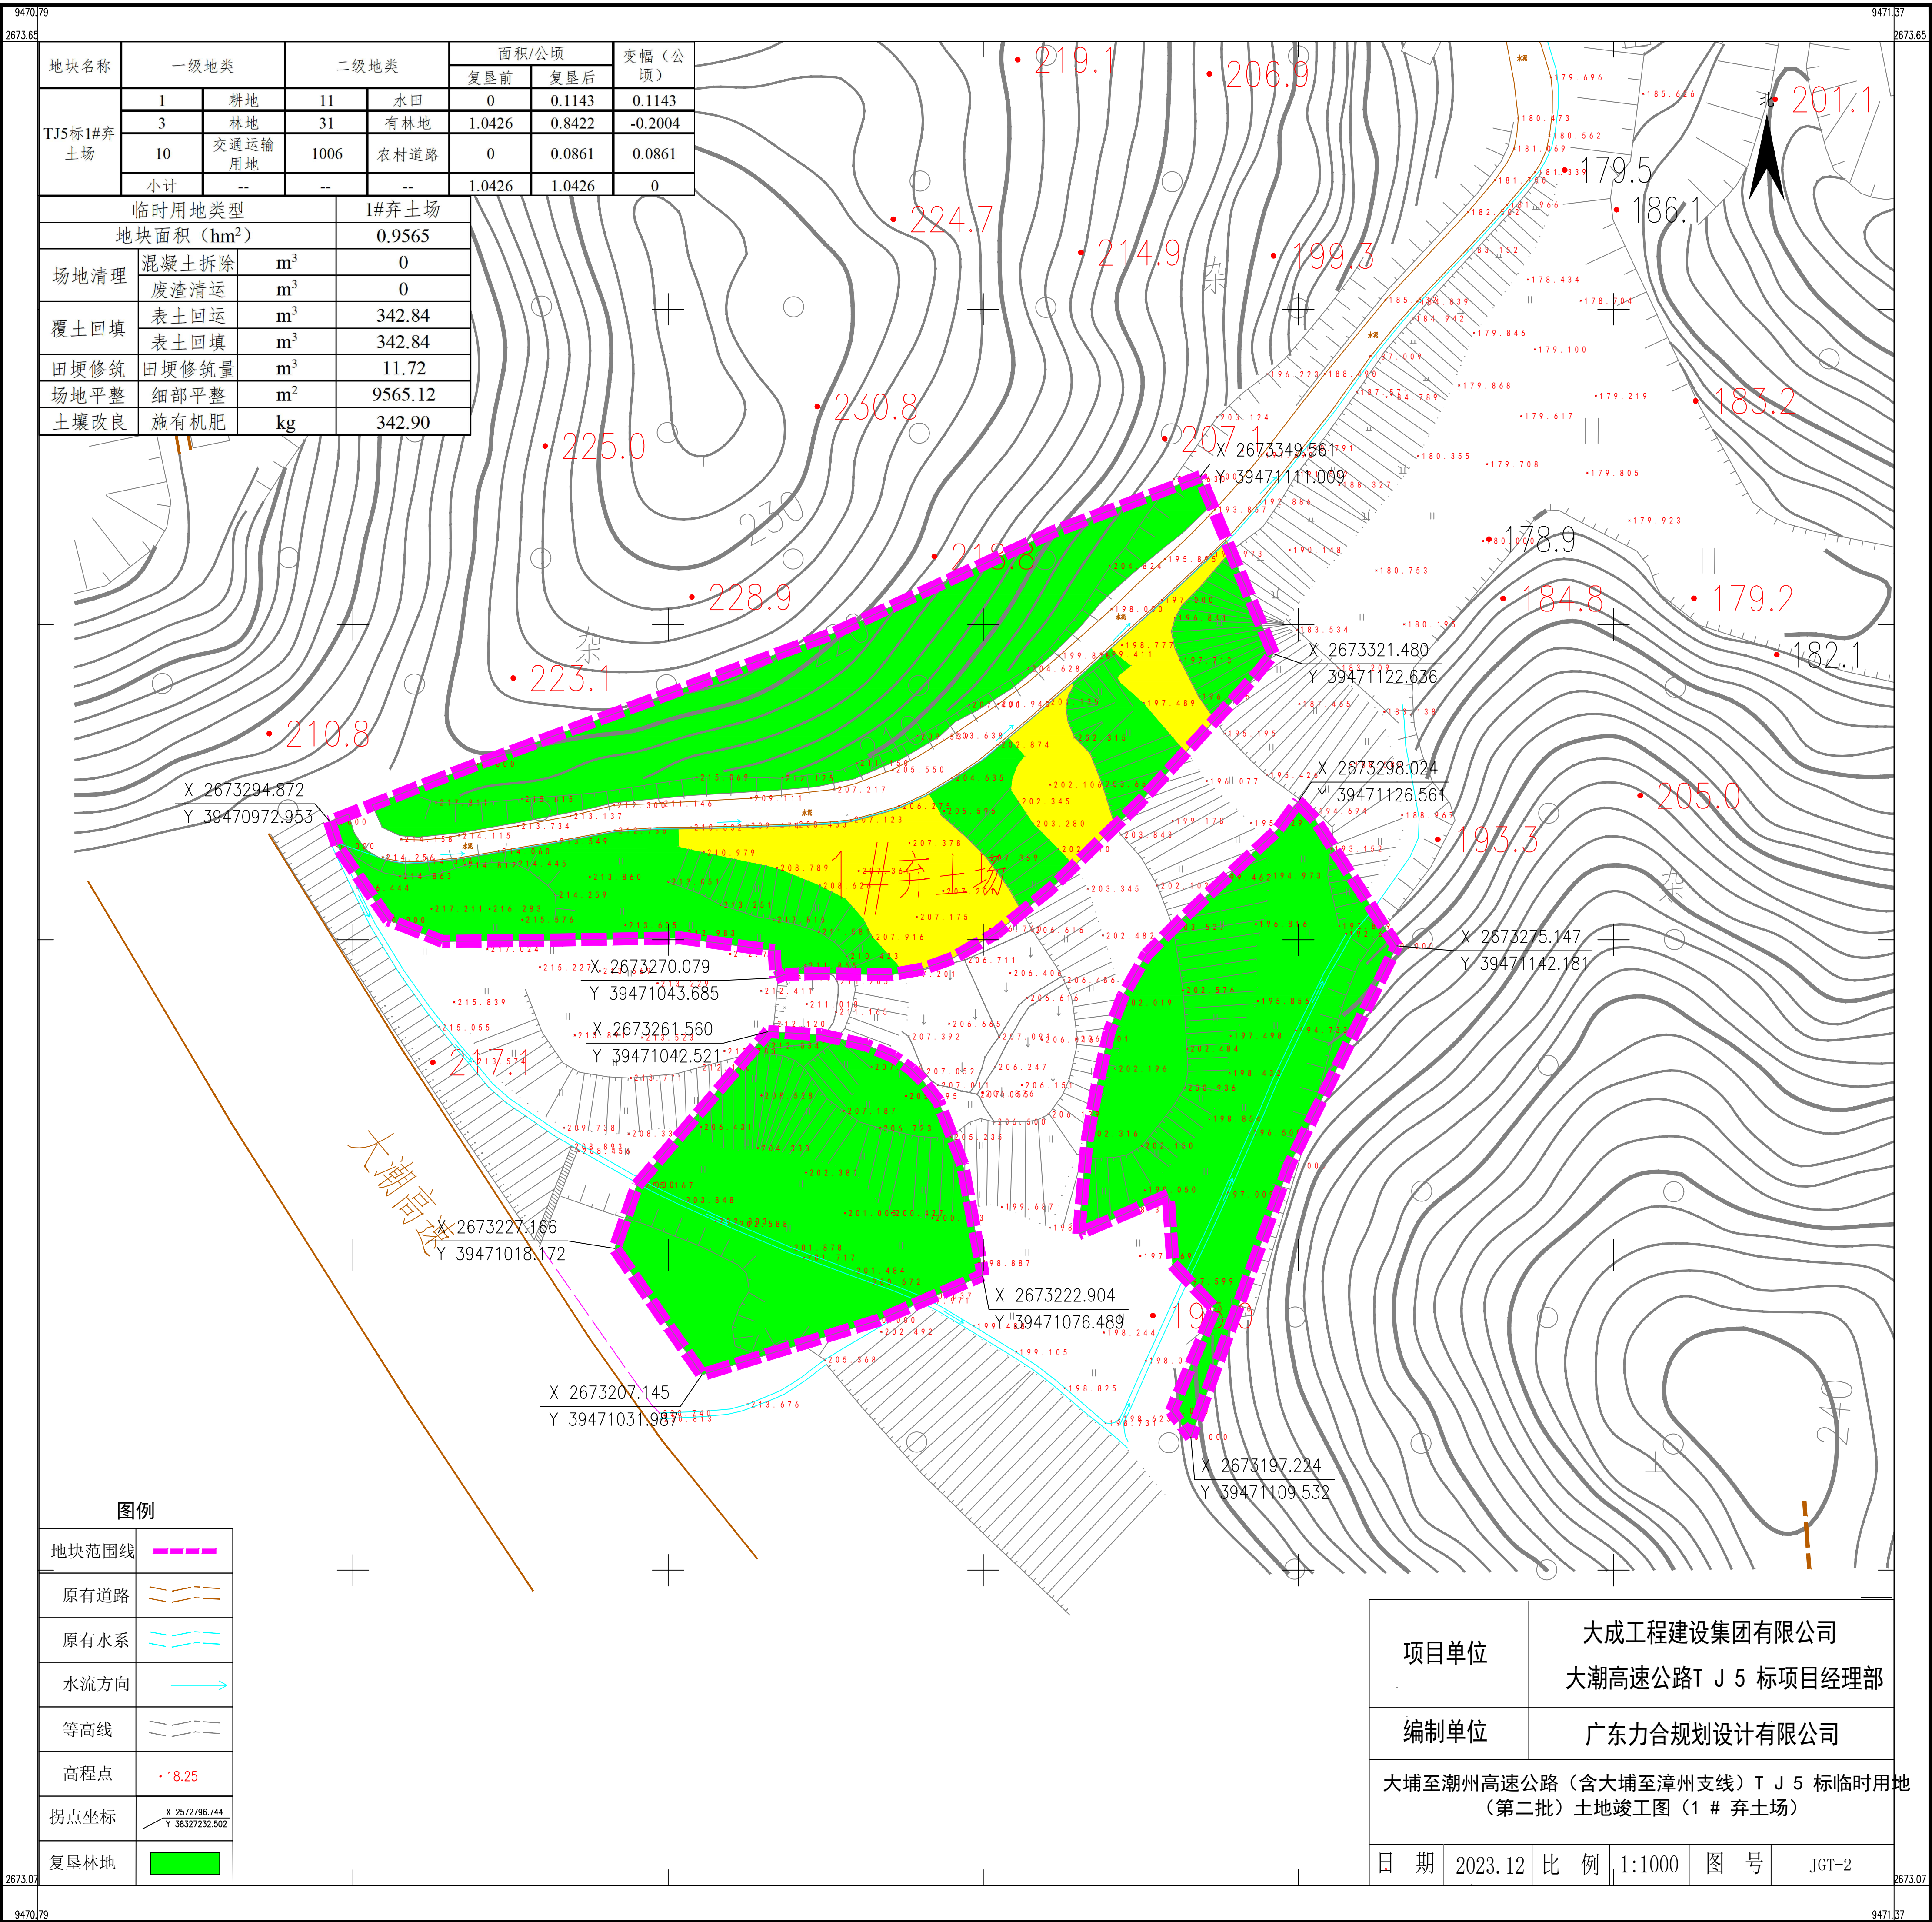

大埔至潮州高速公路（含大埔至漳州支线）TJ5标临时用地（第二批）土地复垦竣工图(6#便道、7#便道)

