

大埔至潮州高速公路（含大埔至漳州支线）TJ1标临时用地（第一批） 土地复垦竣工图（1#三集中场、钢筋加工场、1#便道）


39456_36
2690_65

39456_02
2690_65

| 土地复垦单元 | 临时用地面积 hm ² | 各项工程完成情况 | | | |
|--------|---------------------------|----------|----------------|---------|---------|
| | | 名称 | 单位 | 计划工程量 | 实际工程量 |
| 1#三集中场 | 0.8206 | 物体拆除 | m ³ | 6.5 | 6.5 |
| | | 混凝土拆除 | m ³ | 984.75 | 984.75 |
| | | 废渣清运 | m ³ | 991.25 | 991.25 |
| | | 表土回运 | m ³ | 222.83 | 2382.3 |
| | | 表土回填 | m ³ | 222.83 | 2382.3 |
| | | 田埂修筑 | m ³ | 23.25 | 24.86 |
| | | 细部平整 | m ² | 8206.29 | 8206.29 |
| | | 灌排两用房 | m | 100.2 | 109.0 |
| | | 生产路 | m | 155.4 | 0 |
| | | 施有机肥 | kg | 2228.4 | 2382.3 |
| | | 物体拆除 | m ³ | 8.8 | 8.8 |
| | | 混凝土拆除 | m ³ | 801.72 | 794.28 |
| 废渣清运 | m ³ | 810.52 | 803.08 | | |
| 表土回运 | m ³ | 175.54 | 1420.5 | | |
| 表土回填 | m ³ | 175.54 | 1420.5 | | |
| 田埂修筑 | m ³ | 18.31 | 14.82 | | |
| 细部平整 | m ² | 6681 | 6309 | | |
| 灌排两用房 | m | 116.5 | 98.5 | | |
| 生产路 | m | 0 | 136.2 | | |
| 施有机肥 | kg | 1755.3 | 1420.5 | | |
| 混凝土拆除 | m ³ | 426.25 | 395.97 | | |
| 废渣清运 | m ³ | 426.25 | 395.97 | | |
| 表土回运 | m ³ | 52.63 | 128.7 | | |
| 表土回填 | m ³ | 52.63 | 128.7 | | |
| 田埂修筑 | m ³ | 5.49 | 0 | | |
| 细部平整 | m ² | 3552.05 | 2038 | | |
| 生产路 | m | 0 | 260.2 | | |
| 施有机肥 | kg | 526.2 | 128.7 | | |

| 临时用地范围 | 选择河渠 |
|--------|------|
| 水流方向 | 生产路 |
| 高程点 | 拐点坐标 |
| 水田 | |
| 旱地 | |
| 林地 | |

图例

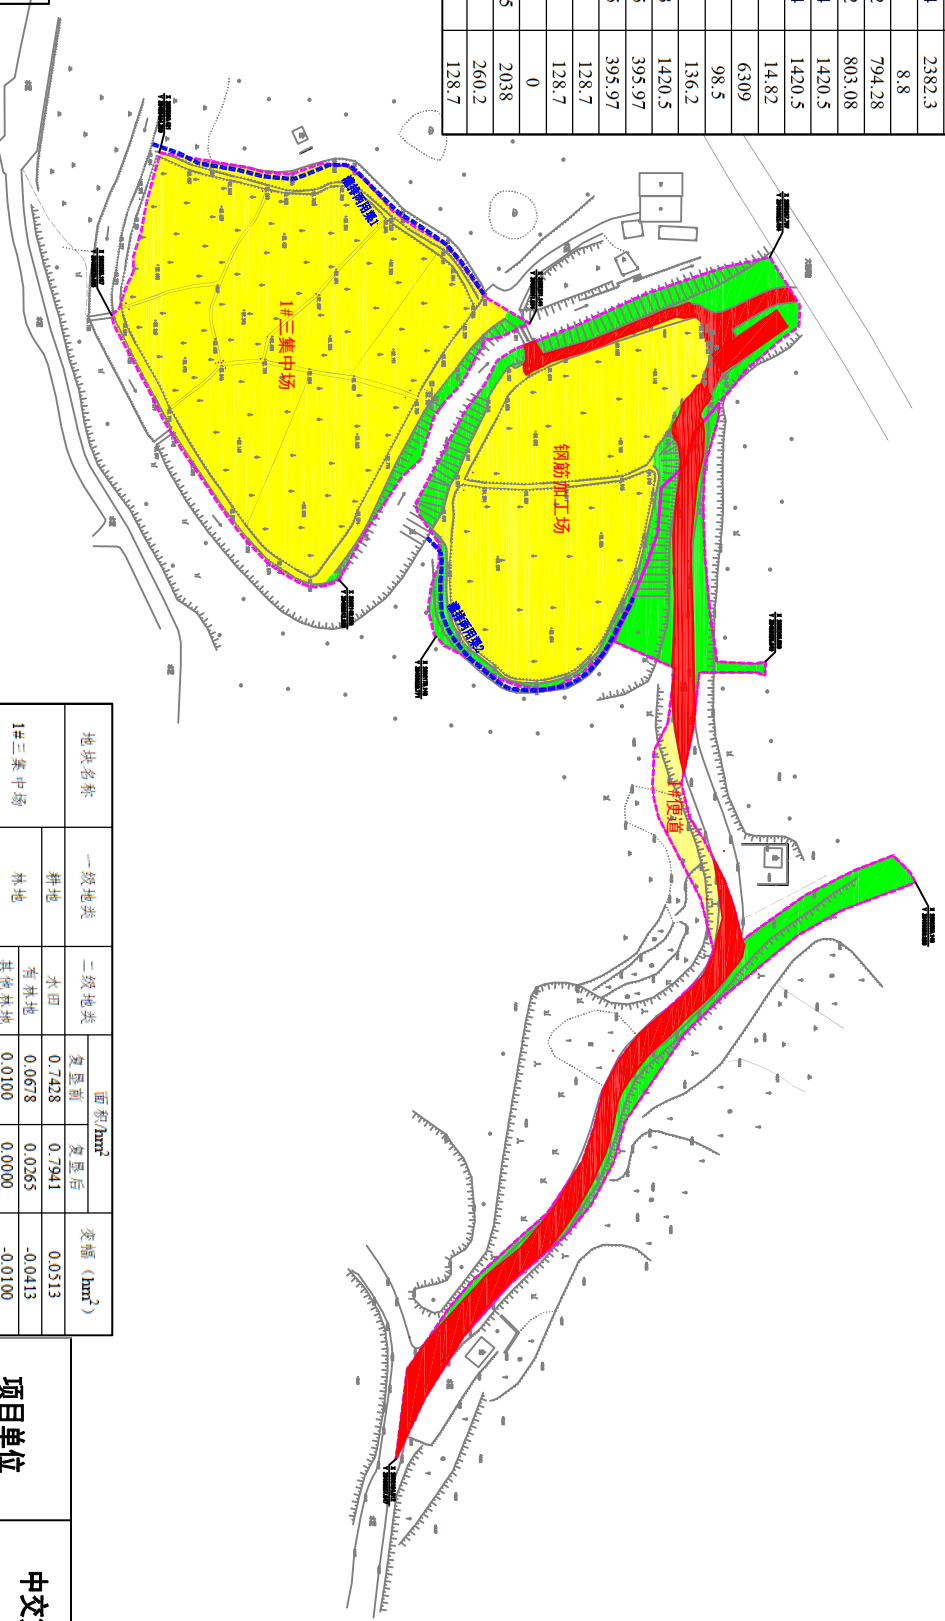

| 地块名称 | 一级地类 | | 二级地类 | | 面积/hm ² | | 变更 (hm ²) |
|--------|------|--------|--------|---------|--------------------|---------|-----------------------|
| | 复垦前 | 复垦后 | 复垦前 | 复垦后 | 复垦前 | 复垦后 | |
| 1#三集中场 | 耕地 | 水田 | 0.7428 | 0.7941 | 0.0513 | | 0.0513 |
| | 林地 | 有林地 | 0.0678 | 0.0265 | -0.0413 | | -0.0413 |
| | 其他林地 | 其他林地 | 0.0100 | 0.0000 | -0.0100 | | -0.0100 |
| 小计 | | 0.8206 | 0.8206 | 0 | | 0 | |
| 钢筋加工场 | 耕地 | 水田 | 0.5851 | 0.4735 | -0.1116 | | -0.1116 |
| | 林地 | 有林地 | 0.0830 | 0.1348 | 0.0518 | | 0.0518 |
| | 其他林地 | 其他林地 | 0.0000 | 0.0598 | 0.0598 | | 0.0598 |
| 小计 | | 0.6681 | 0.6681 | 0 | | 0 | |
| 1#便道 | 耕地 | 水田 | 0.0112 | 0.0000 | -0.0112 | | -0.0112 |
| | 林地 | 旱地 | 0.1642 | 0.0429 | -0.1213 | | -0.1213 |
| | 其他林地 | 有林地 | 0.0856 | 0.1609 | 0.0753 | | 0.0753 |
| 小计 | | 0.2610 | 0.2038 | -0.0572 | | -0.0572 | |
| 交通用地 | 交通用地 | 0.0000 | 0.1514 | 0.1514 | | 0.1514 | |
| 小计 | | 0.3552 | 0.3552 | 0 | | 0 | |

| | |
|--|---------------|
| 项目单位 | 中交第二航务工程局有限公司 |
| 编制单位 | 广东力合规划设计有限公司 |
| 大埔至潮州高速公路（含大埔至漳州支线）TJ1标临时用地（第一批）土地竣工图（1#三集中场、钢筋加工场、1#便道） | |
| 日期 | 2026.01 |
| 比例 | 1:1000 |
| 图号 | DCYBY01GT-01 |


39456_36
2690_23

39456_02
2690_23

国家2000大地坐标系
1985国家高程基准

1:1000

大埔至潮州高速公路（含大埔至漳州支线）TJ1标临时用地（第一批） 土地复垦竣工图（钢筋加工平台）

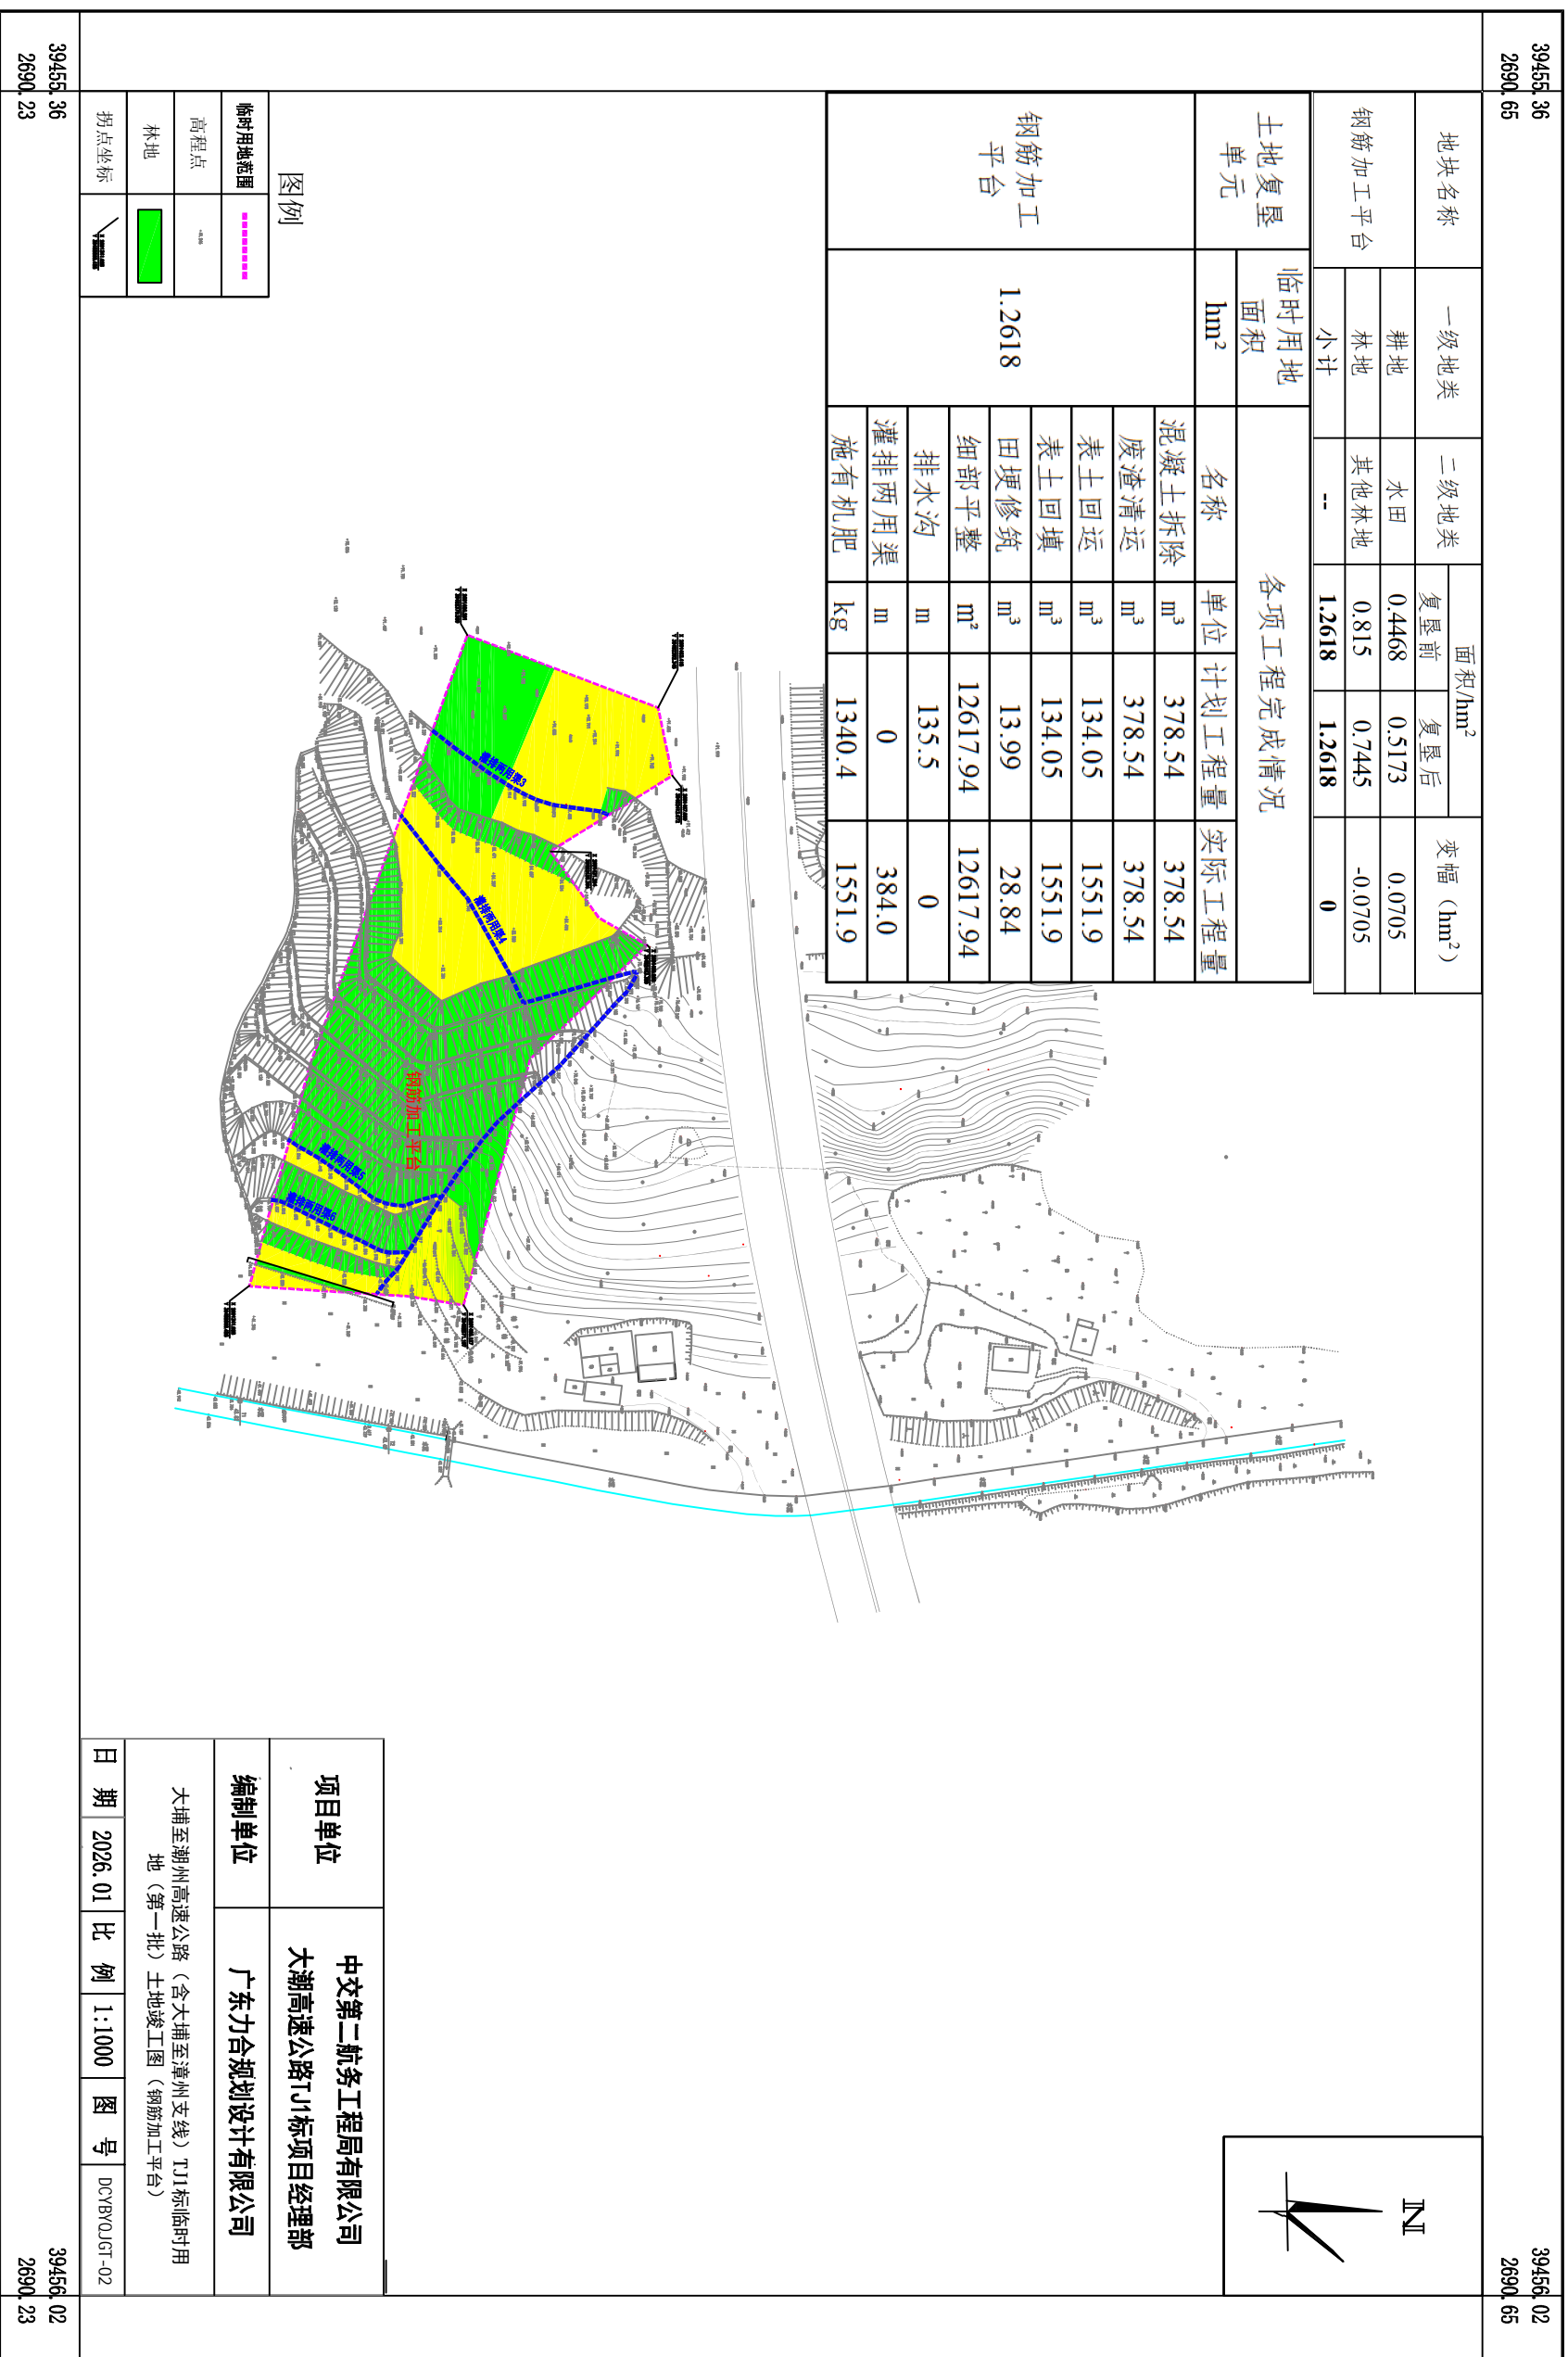

| | | | | | |
|---|----------------------------------|----|--------|----|---------------|
| 项目单位 | 中交第二航务工程局有限公司 大潮高速公路TJ1标项目经理部 | | | | |
| 编制单位 | 广东力合规划设计有限公司 | | | | |
| 大埔至潮州高速公路（含大埔至漳州支线）TJ1标临时用地（第一批）土地竣工图（钢筋加工平台） | | | | | |
| 日期 | 2026.01 | 比例 | 1:1000 | 图号 | DCYB/01/GT-02 |

国家2000大地坐标系
1985国家高程基准

1:1000

大埔至潮州高速公路（含大埔至漳州支线）TJ1标临时用地（第一批） 土地复垦竣工图（隧道施工便道及操作拼装平台）

