



大埔至潮州高速公路（含大埔至漳州支线）TJ5标临时用地
（第一批）土地复垦竣工图(2#便道)

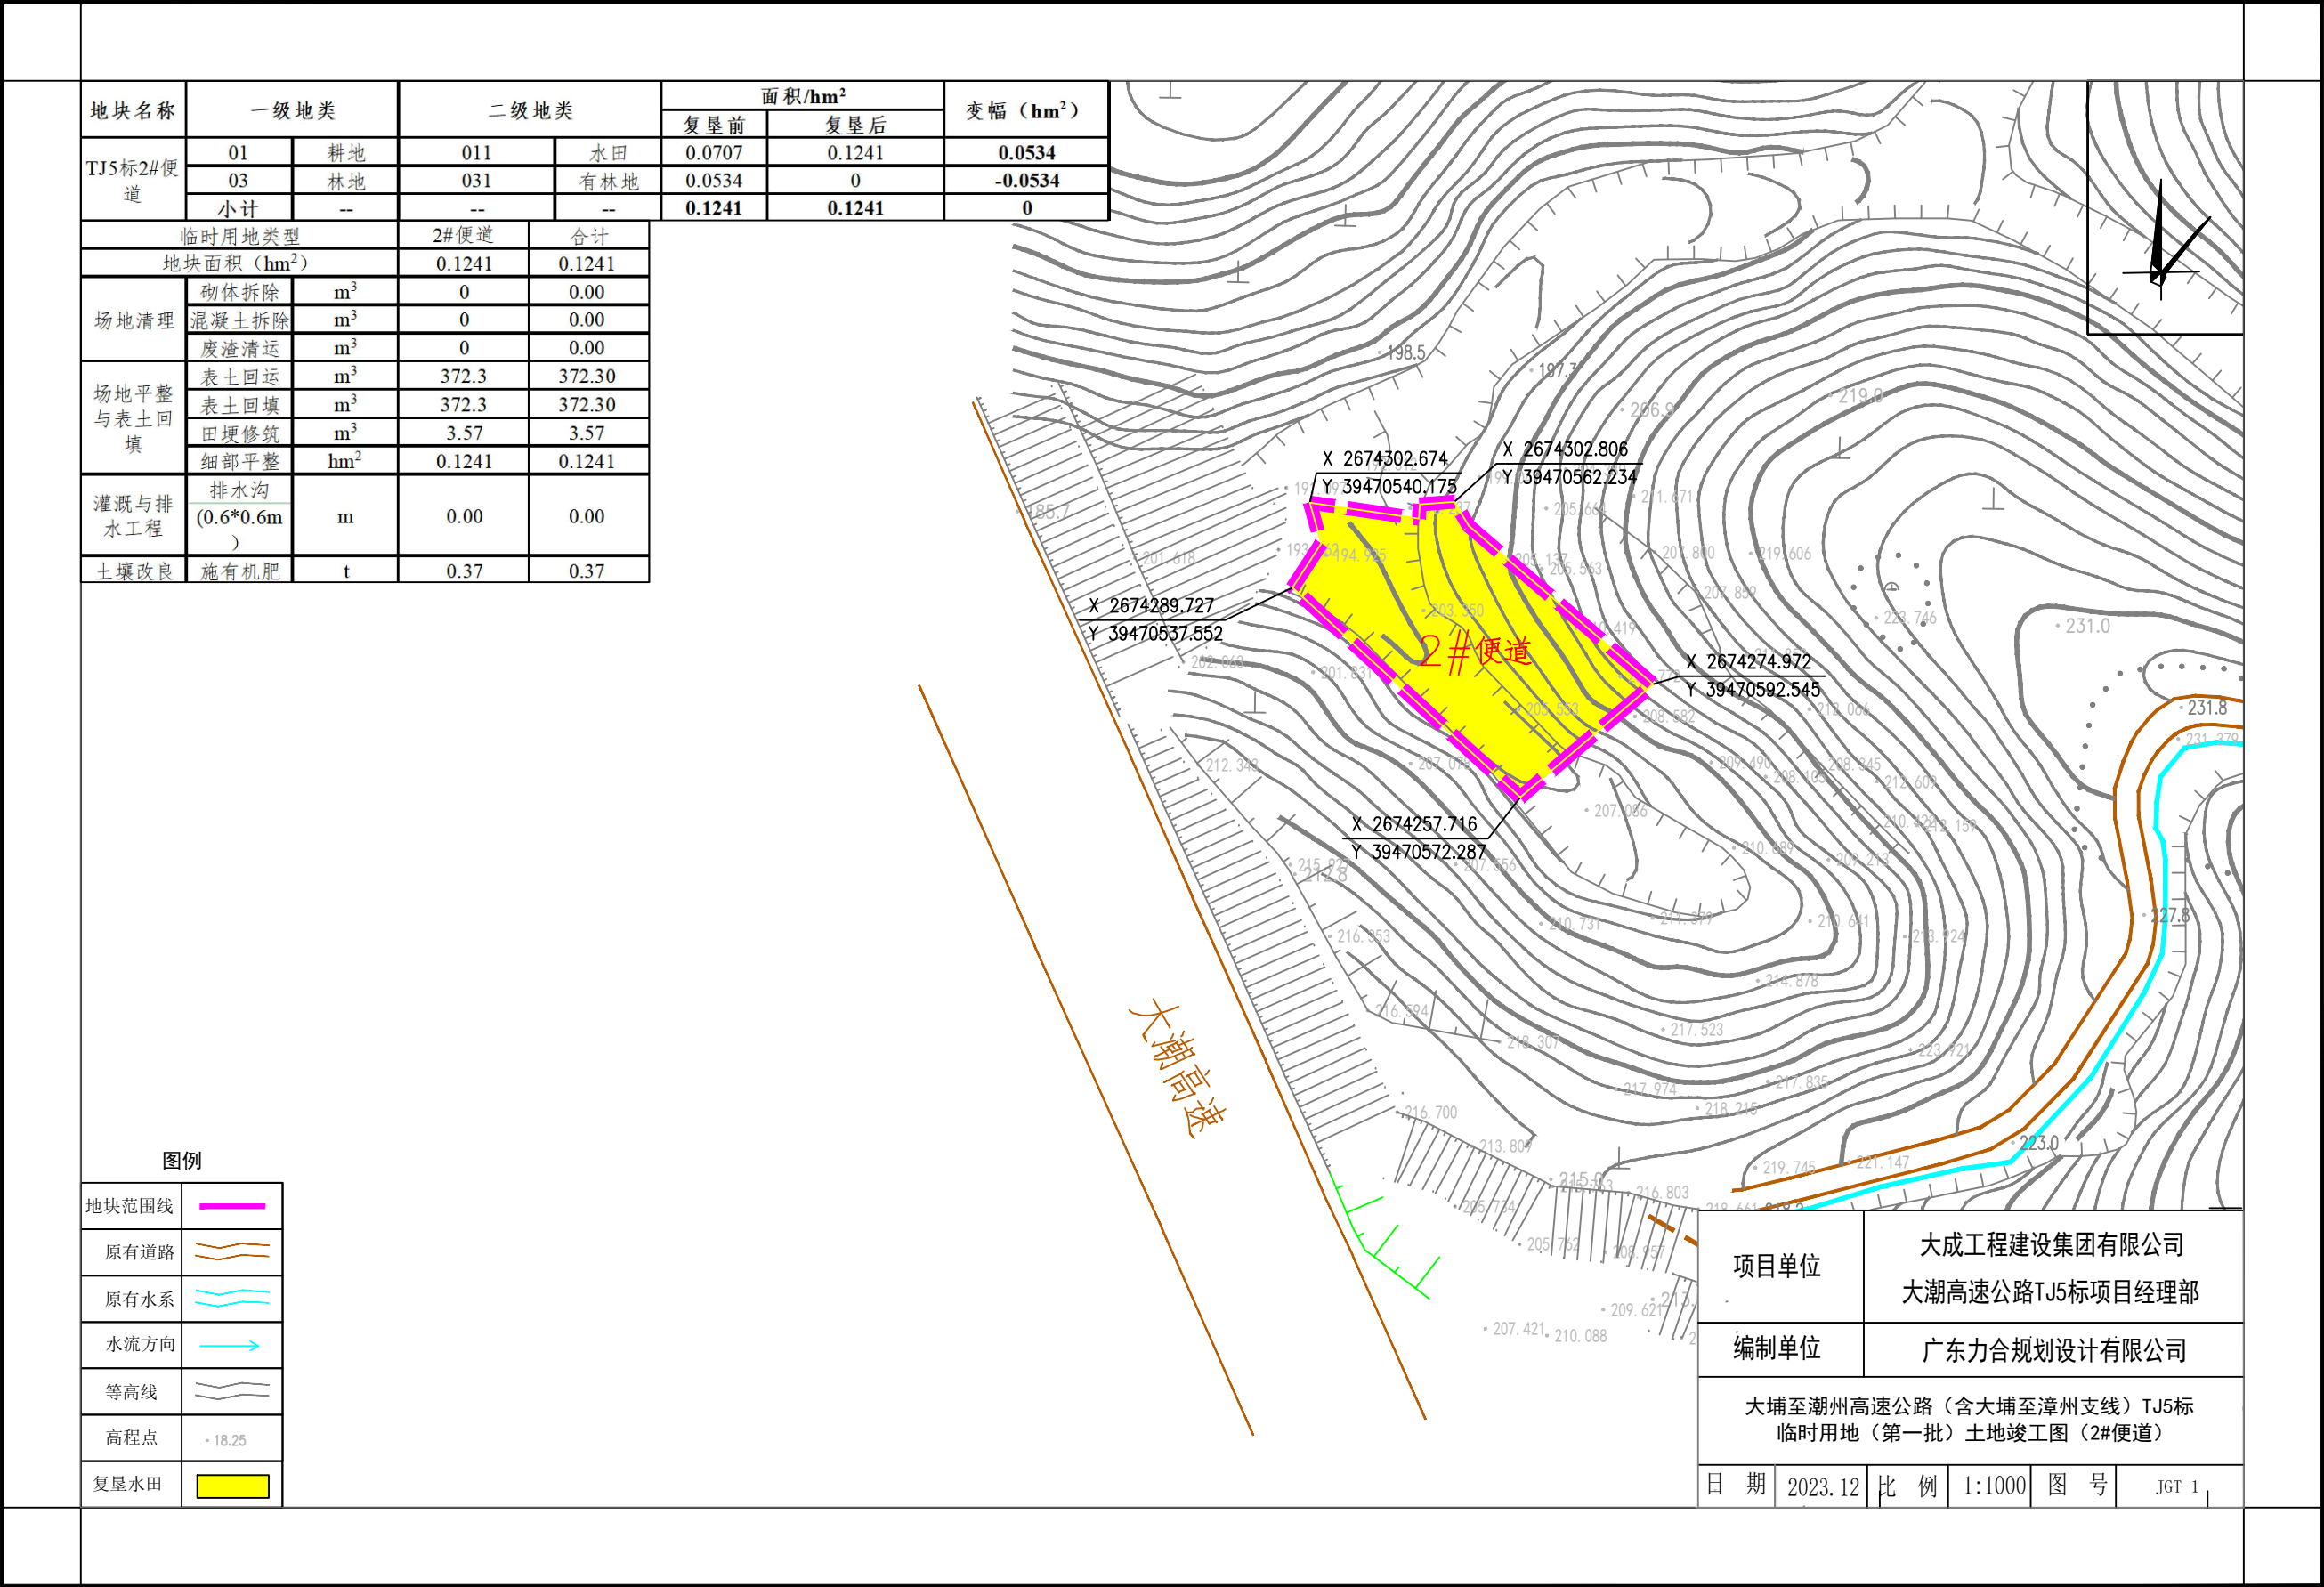

2000国家大地坐标系.
1985国家高程基准.

1:1000

土地复垦竣工图(钢筋加工场、3#便道)

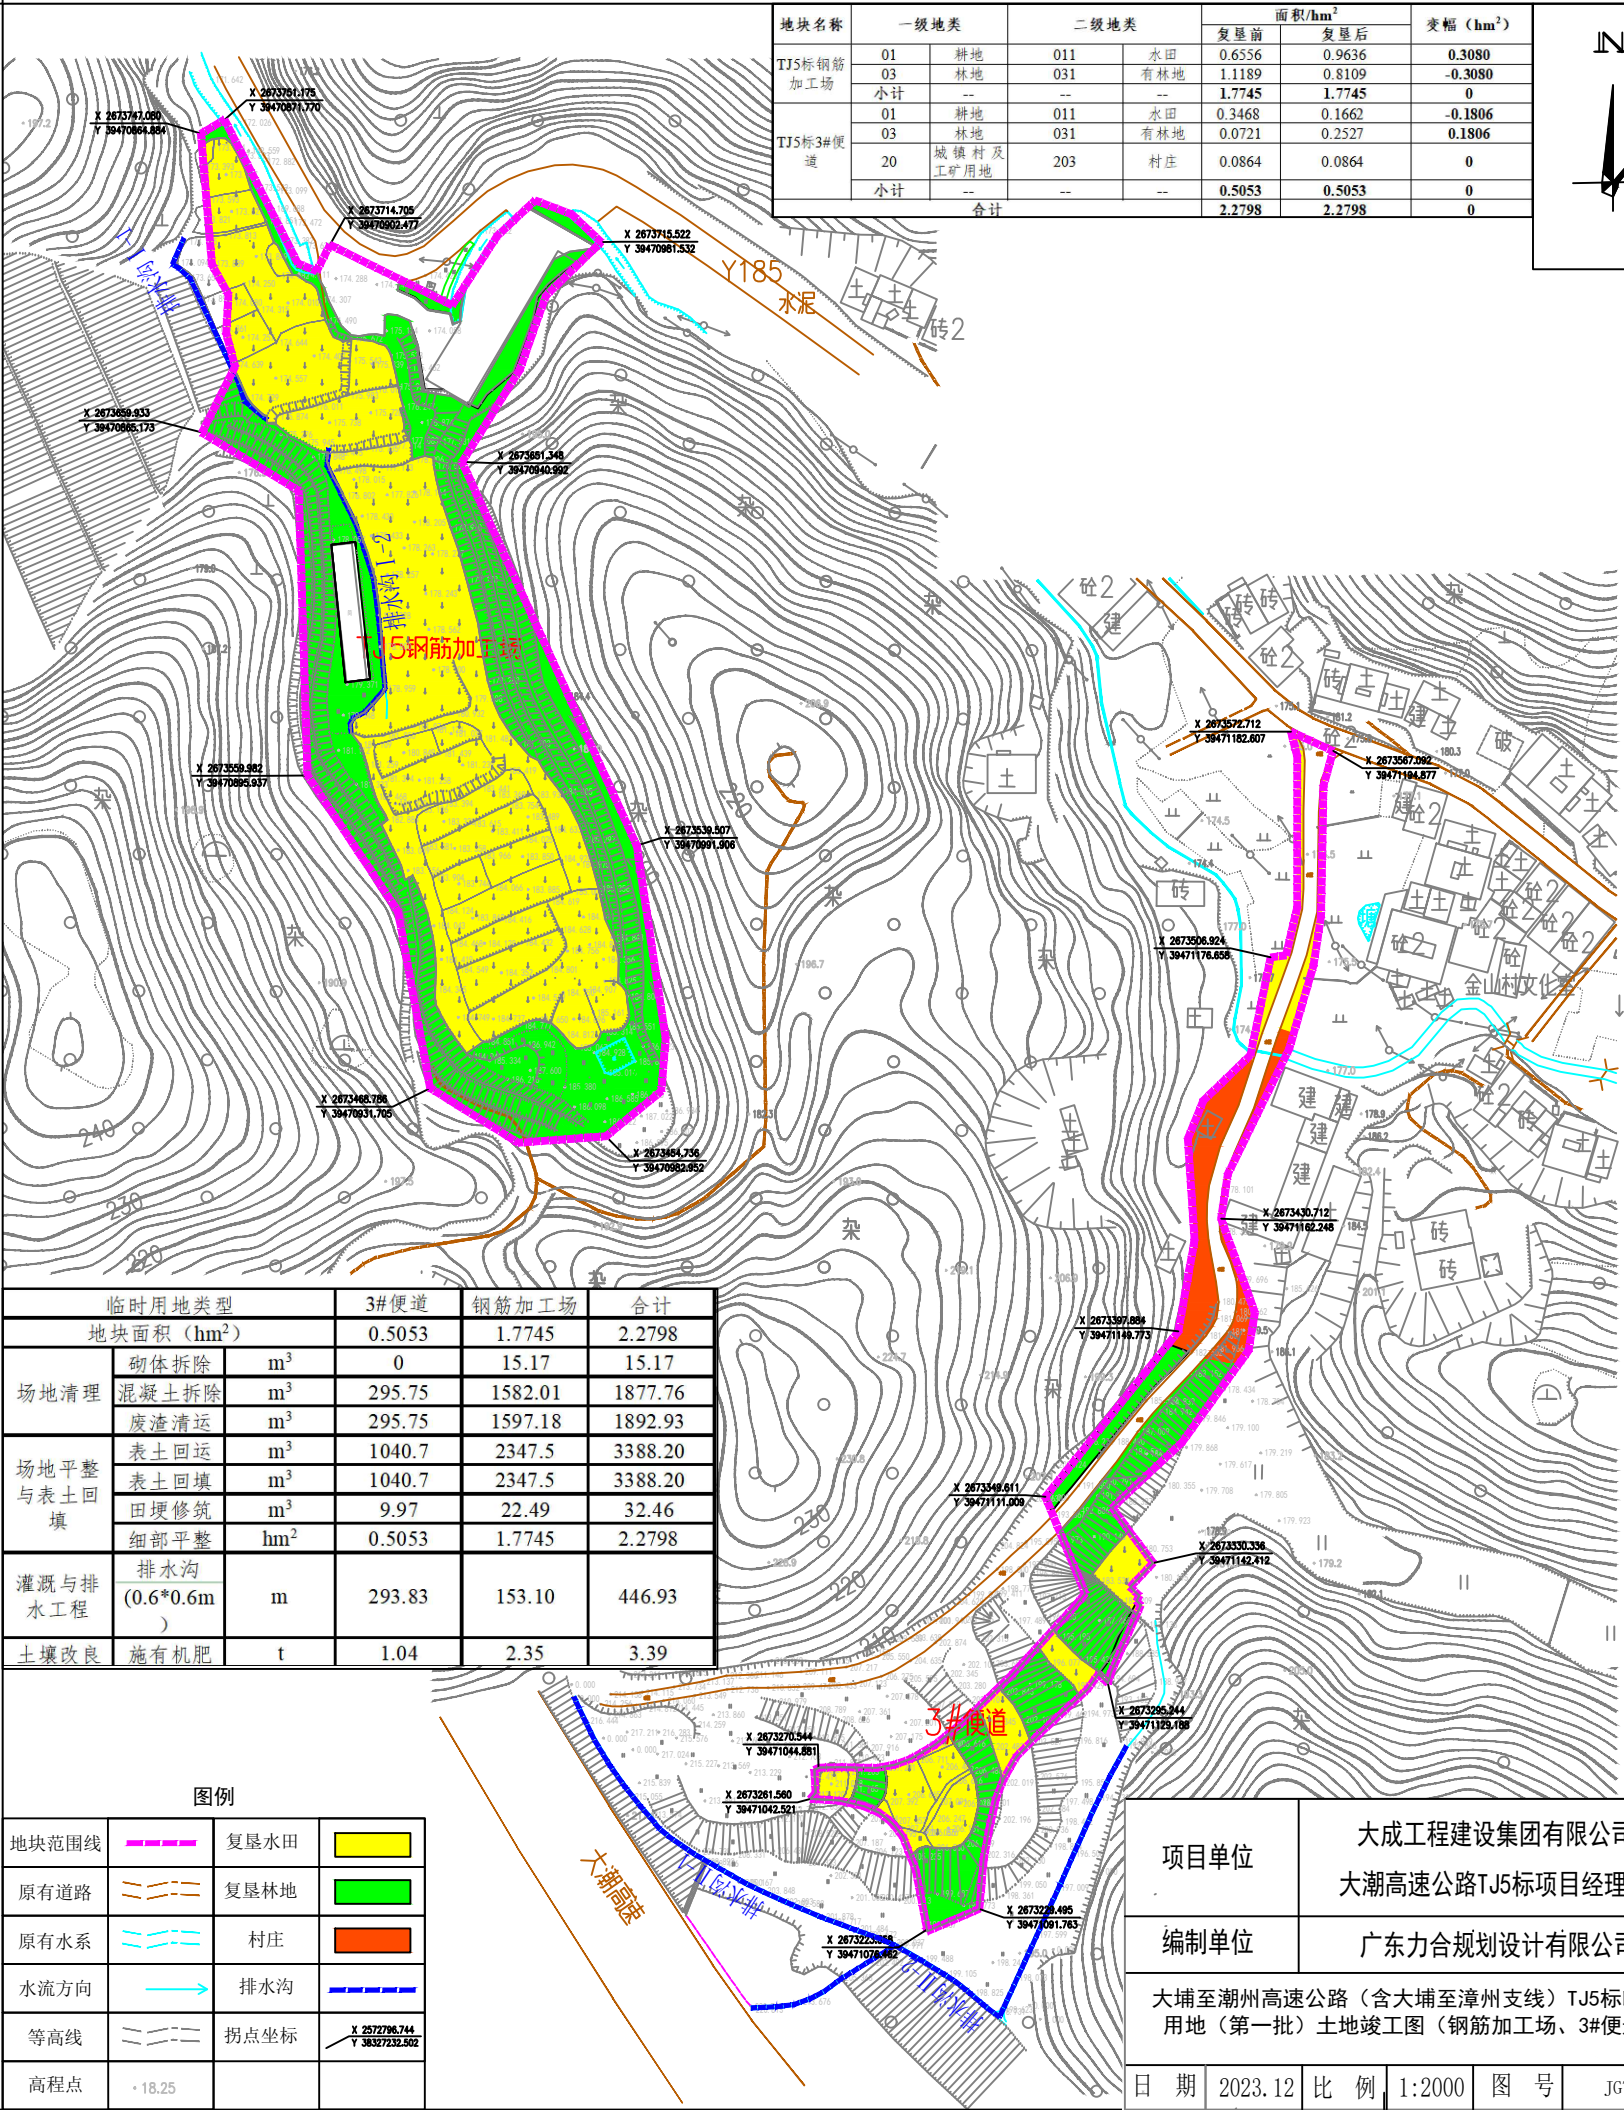

2000国家大地坐标系。
1985国家高程基准。

1:2000